




**UBV**

Umweltbüro GmbH  
Vogtland

# Vermessung für Bauüberwachung und Abfallwirtschaft


## Errichtung und Inbetriebnahme einer Brauch- und Prozesswasserversorgungsanlage für den Industriestandort Schwarze Pumpe und die Erweiterung Altstandort Abwasserbehandlung IG Sprewitz

- Vermessungsaufgaben im Tiefbau/Rohrleitungsbau
- Vermessungsaufgaben im Straßenbau
- Bestandspläne

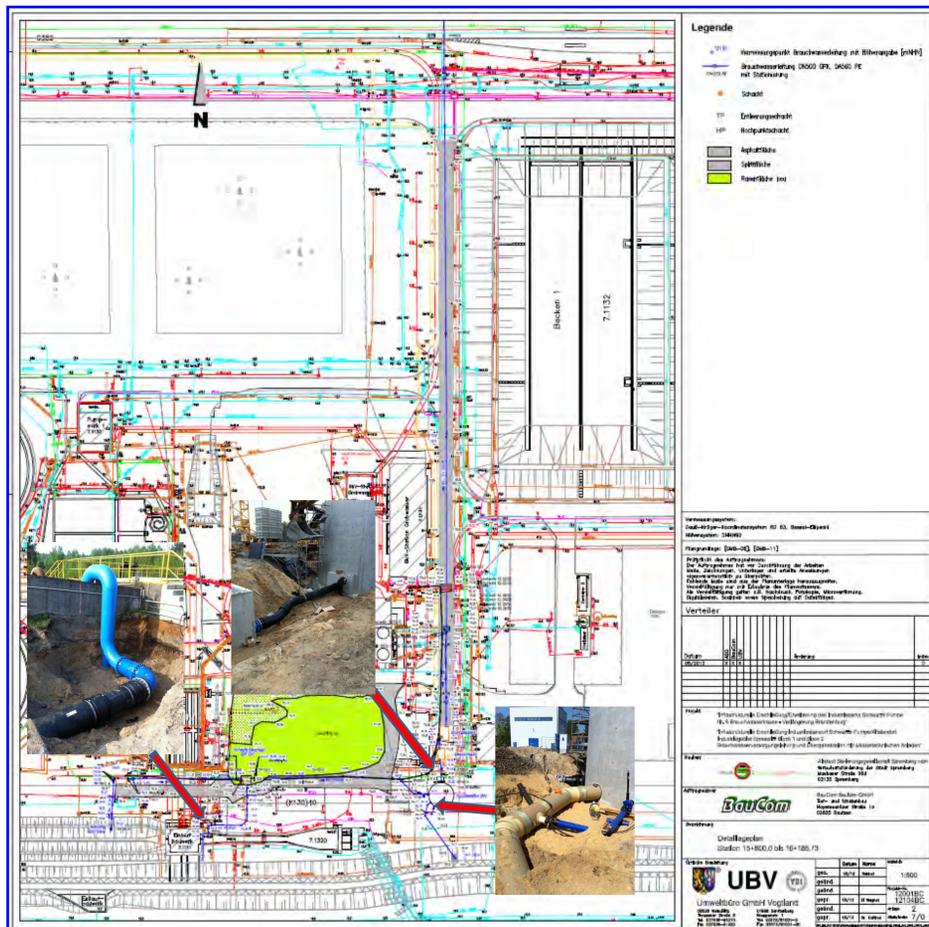

## Vermessungsaufgaben im Auftrag des RAVON Deponie Kunnersdorf

- Baubegleitende Vermessung für technische Abfallbehandlungsanlagen
- Begleitende Vermessung zur Deponierung von Abfall
- Mengenzufluss des eingebauten Abfalls

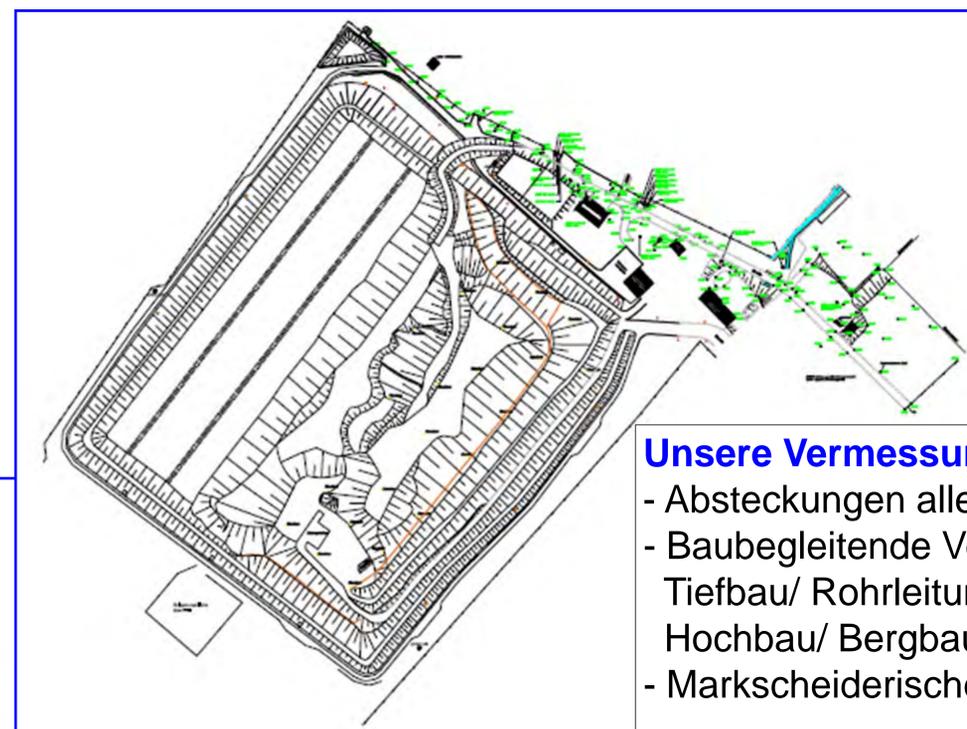

### Unsere Vermessungsleistungen

- Absteckungen aller Art
- Baubegleitende Vermessung im Tiefbau/ Rohrleitungsbau, Straßenbau, Hochbau/ Bergbau/ Sanierungsbergbau
- Markscheiderische Einmessung

### Eingesetzte Technik

- Leica Tachymeter TS 15
- Leica Tachymeter TCA 1500
- Leica GPS 1200
- Leica GPS Viva GNSS GS 12
- Präzisionsnivelliergerät

